


土砂災害警戒区域・特別警戒区域位置図(急傾斜地の崩壊) 松川村

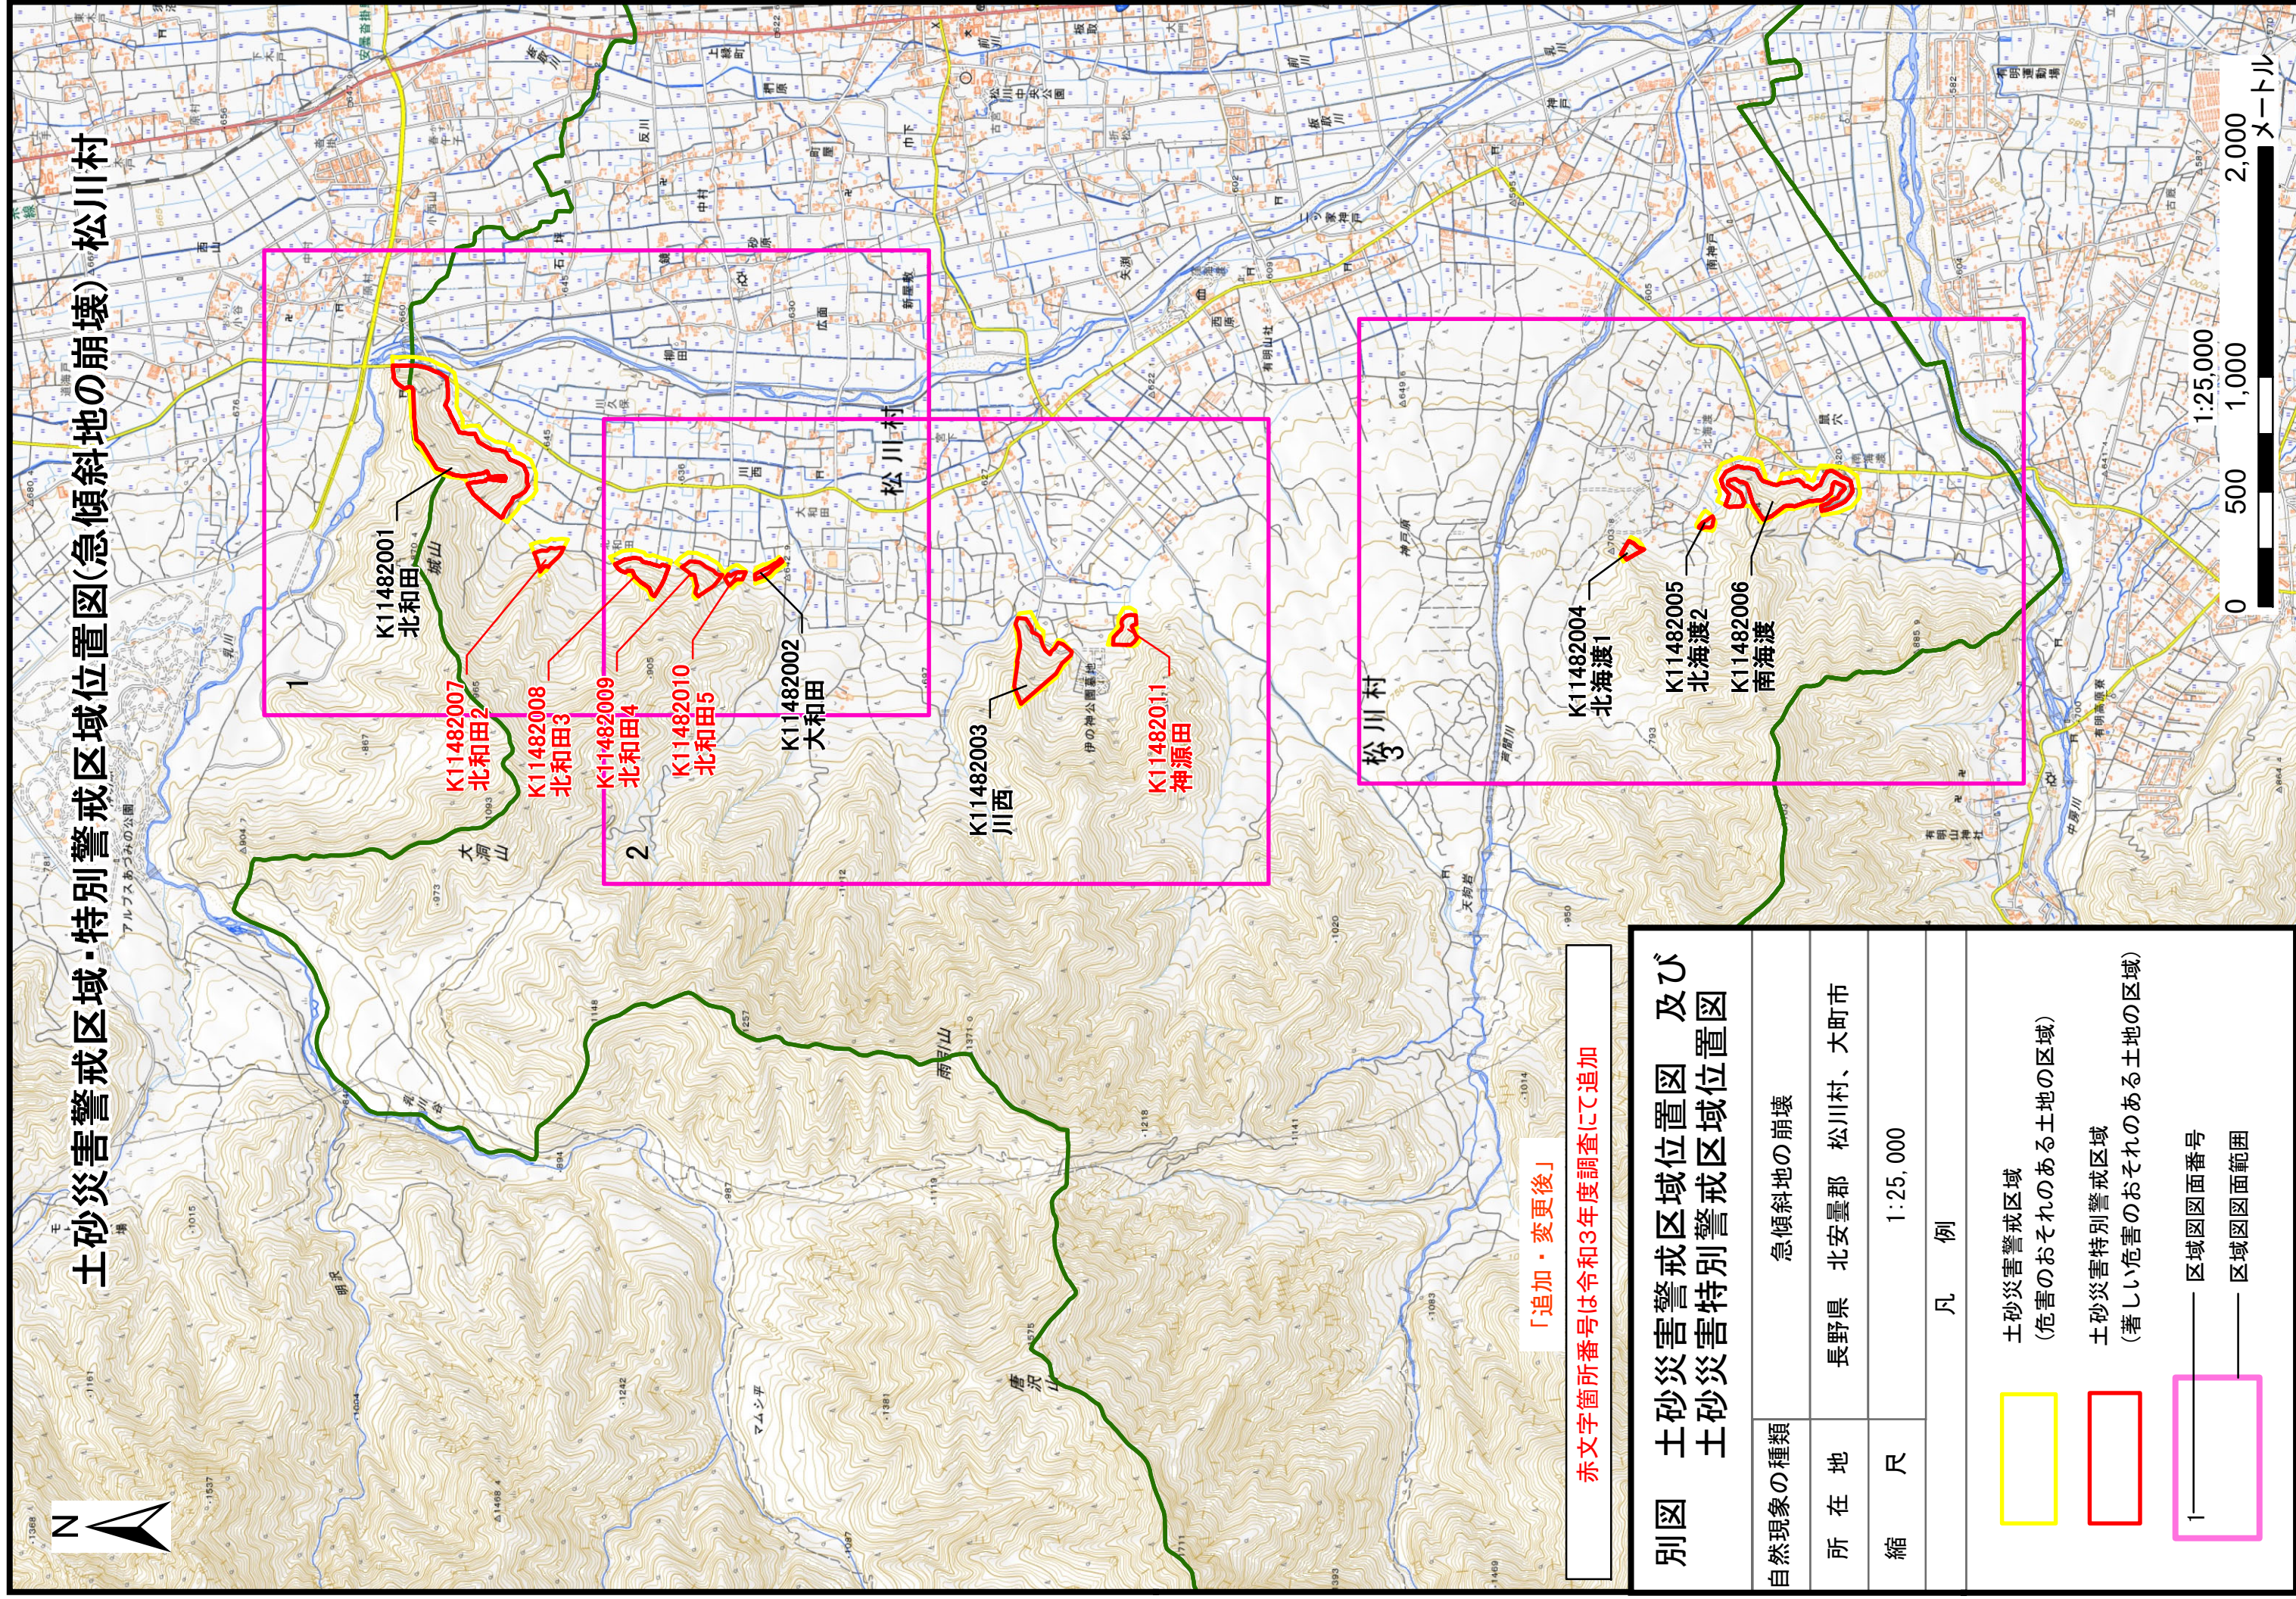

「追加・変更後」

赤字箇所番号は令和3年度調査にて追加

別図 土砂災害警戒区域位置図 及び
土砂災害特別警戒区域位置図

自然現象の種類	急傾斜地の崩壊
所在地	長野県 北安曇郡 松川村、大町市
縮尺	1:25,000
凡例	
	<p>土砂災害警戒区域 (危害のおそれのある土地の区域)</p> <p>土砂災害特別警戒区域 (著しい危害のおそれのある土地の区域)</p> <p>区域図面番号</p> <p>区域図面範囲</p>